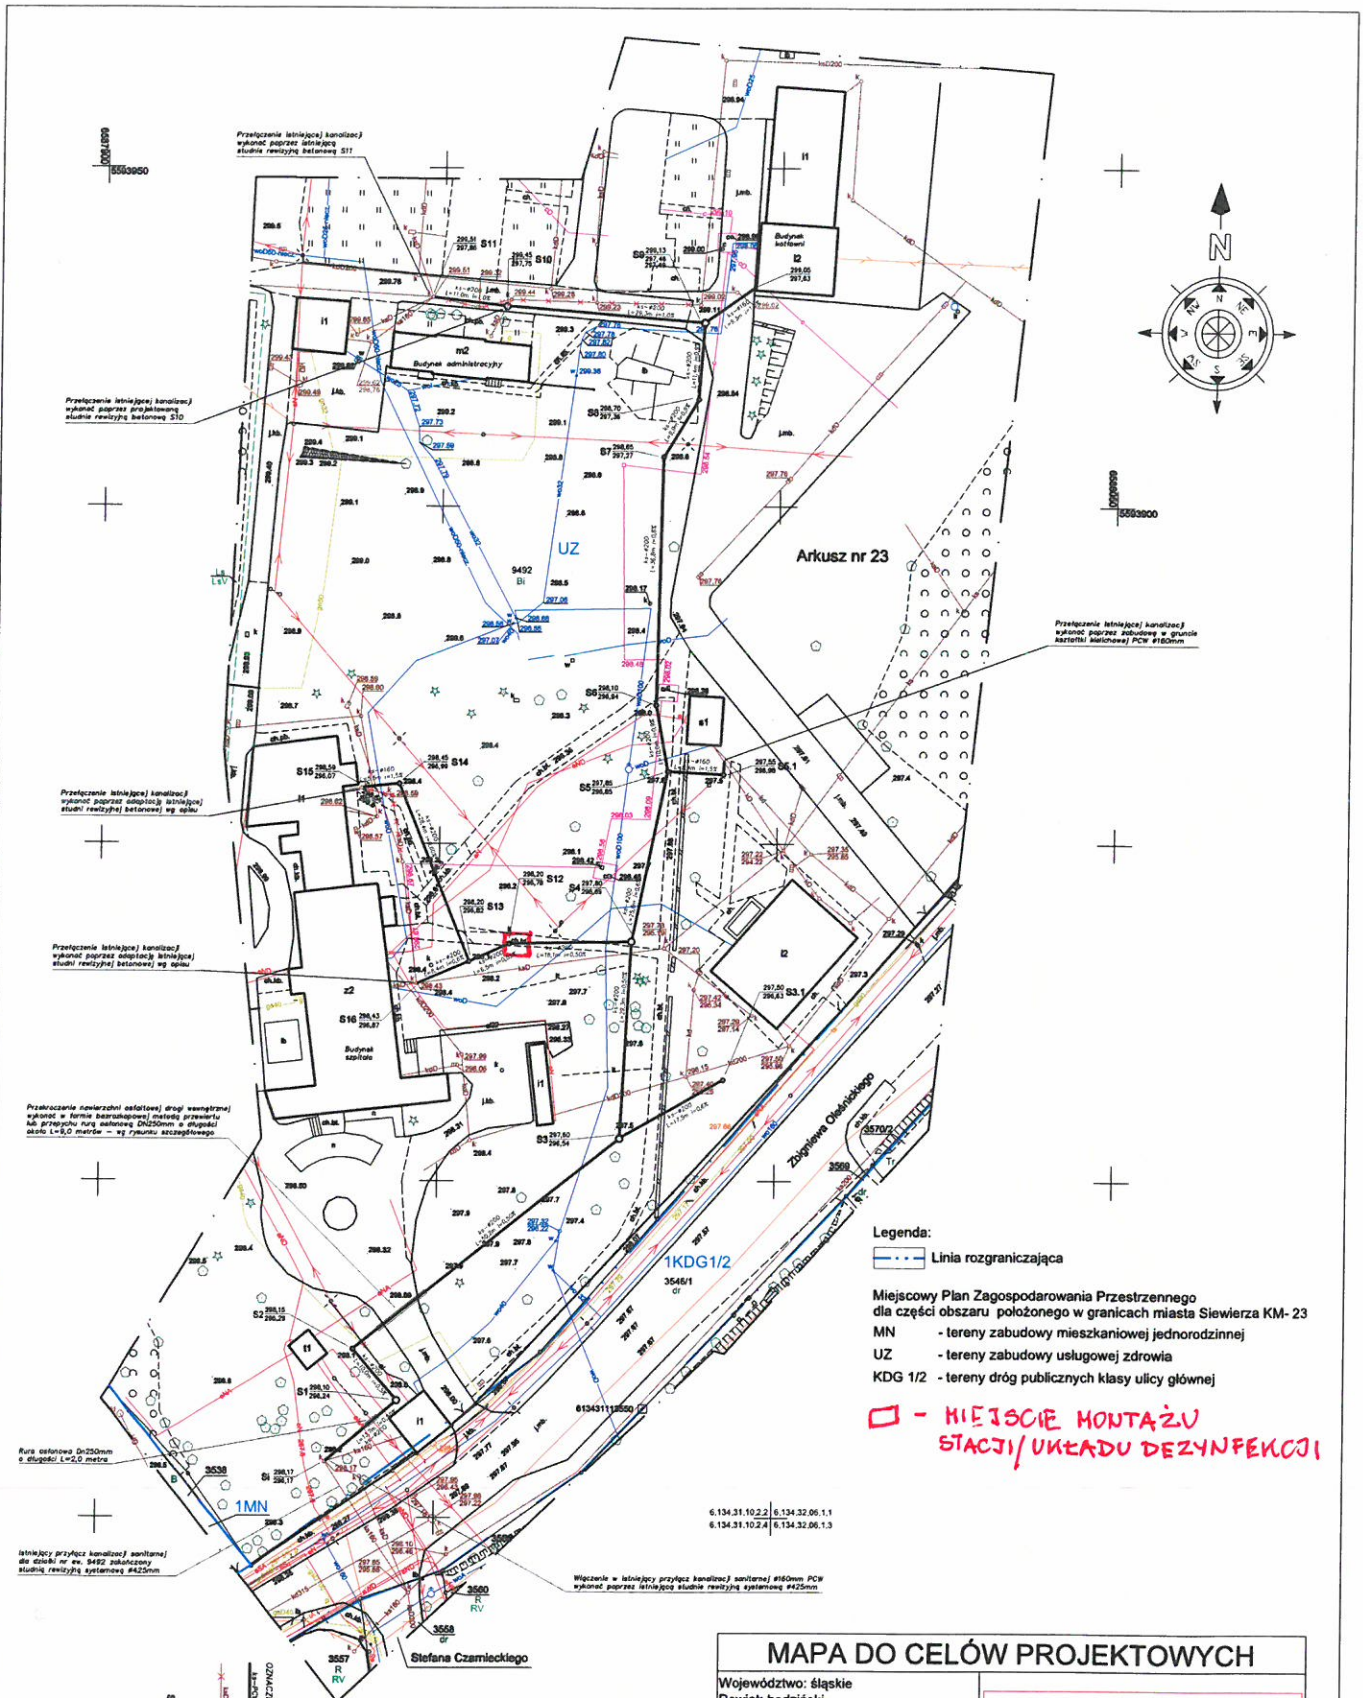

MAPA DO CELÓW PROJEKTOWYCH

Województwo: śląskie
Powiat: będziński
Skala: 1:500
Sekcja: 6.134.31.10.2.2, 6.134.31.10.2.4, 6.134.32.06.1.1
J. ewid.: Siewierz, 240107_4
Obręb: Siewierz, 0001
Działka: 9492
ID: WG.6640.1860.2023

Układ odn. wysokości: PL-EVRF2007-NH
Układ wsp. poziomych: 2000/7
Sytuacja zgodna z terenem na miesiąc sierpień 2023 r.

Wykonał:
GONPOL INŻYNIERIA
Mateusz Goncerz
42-436 Pilica, Pilica pl. Mickiewicza 43
NIP 6492132749 REGON 521683418

Sporządził:
Henryk Bakalarz
GEODETA UPRAWNIONY
nr upr. 5048

Kraków, dn. 10.08.2023 r.
Zakres opracowania: ——— . ——— . ———

Oświadczam, że niniejszy dokument został opracowany w wyniku prac geodezyjnych i kartograficznych, których rezultaty zawiera operat techniczny pozytywnie zweryfikowany. Jednocześnie informuję, że jestem świadomy odpowiedzialności karnej za złożenie fałszywego oświadczenia.

Identyfikator zgłoszenia prac geodezyjnych	WG.6640.1860.2023
Organ służby geodezyjnej, który otrzymał zgłoszenie	Starosta powiatu będzińskiego
Wykonawca prac geodezyjnych	GONPOL INŻYNIERIA
Nr oraz data sporządzenia dokumentu zawierającego wynik pozytywnej weryfikacji	Protokół Weryfikacji nr 1 z dnia 29.08.2023 r.
Imię i nazwisko oraz nr uprawnień zawodowych kierownika prac	Henryk Bakalarz nr uprawnień 5048

Granice działek w zakresie opracowania mapy do celów projektowych przyjęto według mapy ewidencyjnej. Nie badano dokładności wyznaczenia granic działek w zakresie opracowania.

W zakresie opracowania brak projektowanych i uzgodnionych z ZUDP sieci uzbrojenia terenu.

Niniejsza mapa została wykonana bez ustalenia obciążeń dotyczących służebności gruntowych.

Nie wyklucza się istnienia w terenie innych nie wykazanych na niniejszej mapie urządzeń podziemnych, które nie były zgłoszone do inwentaryzacji lub o których brak jest informacji w instytucjach branżowych.

Warunkiem rozpoczęcia prac budowlanych jest wytyczenie w terenie projektowanej budowli a po jej zako/ńczeniu wykonanie inwentaryzacji powykonawczej przez jednostkę wykonawstwa geodezyjnego na zlecenie Inwestora.

Potwierdzam zgodność mapy do celów projektowych z Bazą Danych Obiektów Topograficznych oraz Mapą Zasadniczą i Rejestrem Gruntów prowadzonymi w systemie EWMAPA. Wydane przez ODGiK w Będzinie pod numerem WG.6640.1860.2023 z dnia 29.08.2023 r.
Inspektor: 29.08.2023 r.

Temat:	Budowa i przebudowa zewnętrznej instalacji kanalizacji sanitarnej dla Powiatowego Centrum Zdrowia w Siewierzu przy ulicy Zbigniewa Oleśnickiego gminie Siewierz przez ul. Stefana Czarnieckiego		
Adres obiektu:	dz. nr ew. 9492 obręb Siewierz, 0001		
Temat rysunku:	Projekt zagospodarowania terenu		
Projektował:	mgr inż. Mateusz Goncerz	upr. MAP/7280/POOS/08	Projektant
Sprawdził:	mgr inż. Mateusz Goncerz	upr. MAP/7280/POOS/08	Projektant
Data:	Skala:	Faza:	Nr rysunku:
październik 2023r.	1:500	P B	2

OZNACZENIA:
- 3x~PCW ⌀200 – projektowana zewnętrzna instalacja kanalizacji sanitarnej z rur PCW ⌀160/⌀200mm – wg odrębnego opracowania
- ~ – istniejąca infrastruktura techniczna przeznaczona do zlikwidowania z adaptacją na przyłączenie kanalizacji sanitarnej
- S3 ○ – projektowana studnia rewizyjna DN1000mm betonowa na zewnętrznej instalacji kanalizacji sanitarnej
- S13 ● – projektowana studnia rewizyjna ⌀425mm systemowa z tworzywa na zewnętrznej instalacji kanalizacji sanitarnej